67-1

122～206

344153

土地所在図 ~~地積測量図~~

1/10

地番	~~67-2～85~~
土地の所在	光栄 厚岸郡厚岸町~~太田南~~

接続線

66

123

道

67-50 170 (50)　67-49 169 (49)　67-48 168 (48)　67-47 167 (47)　67-46 166 (46)　67-45 165 (45)　67-44 164 (44)

4/6

67-57 177 (57)　67-56 176 (56)　67-55 175 (55)　67-54 174 (54)　67-53 173 (53)　67-52 172 (52)　67-51 171 (51)

67-8 128 (8)　67-7 127 (7)　67-6 126 (6)　67-5 125 (5)　67-4 124 (4)　67-3 123 (3)　67-2 122 (2)

1/6

67-15 135 (15)　67-14 134 (14)　67-13 133 (13)　67-12 132 (12)　67-11 131 (11)　67-10 130 (10)　67-9 129 (9)

67-1 306

接続線

67-64 184 (64)　67-63 183 (63)　67-62 182 (62)　67-61 181 (61)　67-60 180 (60)　67-59 179 (59)　67-58 178 (58)

5/6

67-71 191 (71)　67-70 190 (70)　67-69 189 (69)　67-68 188 (68)　67-67 187 (67)　67-66 186 (66)　67-65 185 (65)

路

(1)

67-22 142 (22)　67-21 141 (21)　67-20 140 (20)　67-19 139 (19)　67-18 138 (18)　67-17 137 (17)　67-16 136 (16)

2/6

67-29 149 (29)　67-28 148 (28)　67-27 147 (27)　67-26 146 (26)　67-25 145 (25)　67-24 144 (24)　67-23 143 (23)

接続線

67-78 198 (78)　67-77 197 (77)　67-76 196 (76)　67-75 195 (75)　67-74 194 (74)　67-73 193 (73)　67-72 192 (72)

6/6

67-85 205 (85)　67-84 204 (84)　67-83 203 (83)　67-82 202 (82)　67-81 201 (81)　67-80 200 (80)　67-79 199 (79)

3/6



道

路

道道標茶厚岸線

縮尺	1/1000　1/

（日本土地家屋調査士会連合会用紙）

48. 6. 4

（日調連10）

作製年月日	昭和四八年五月弐九日
作製者	土地家屋調査士 厚岸郡厚岸町字宮園町四十番地 伊藤
申請人	代表取締役 丸井商事株式会社 涌井徳右エ門


表示年月日：2022/05/12

122～206 344154

~~土地所在図~~ 地積測量図①

2/10

地番	~~67-2～85~~
土地の所在	光栄 厚岸郡厚岸町~~太田南~~

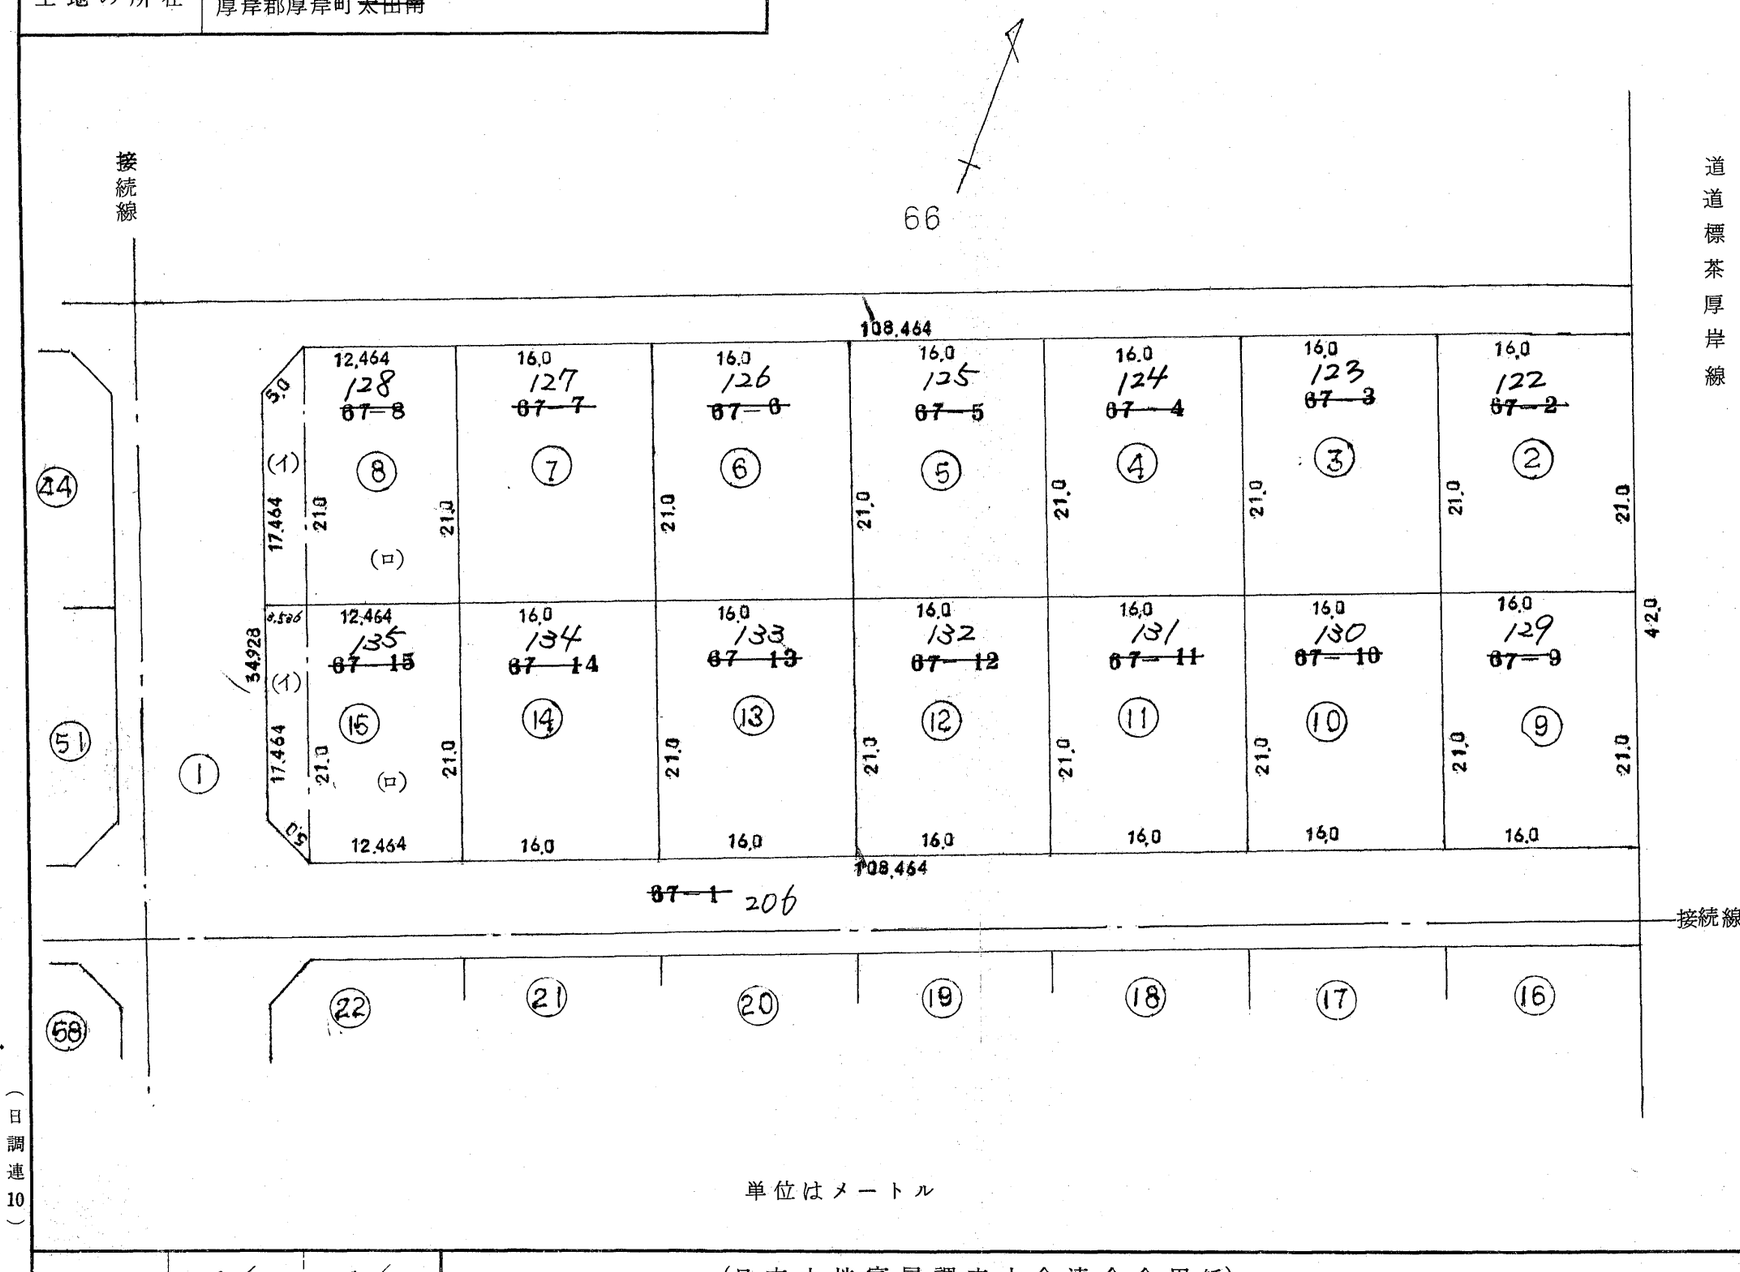

単位はメートル

縮尺	1/500	1/

（日調連10）

（日本土地家屋調査士会連合会用紙）

48. 6.-4

作製年月日	昭和四八年五月弐九日
作製者	土地家屋調査士 厚岸郡厚岸町字宮園町四十番地 伊藤
申請人	丸井商事株式会社 代表取締役 涌井徳右エ門

表示年月日：2022/05/12

344155


~~67-1~~ 122～206

~~土地所在図~~ 地積測量図②

地番	~~67-2～85~~
土地の所在	厚岸郡厚岸町~~太田南~~ 光栄

土地家屋調査士 伊藤印

3/10

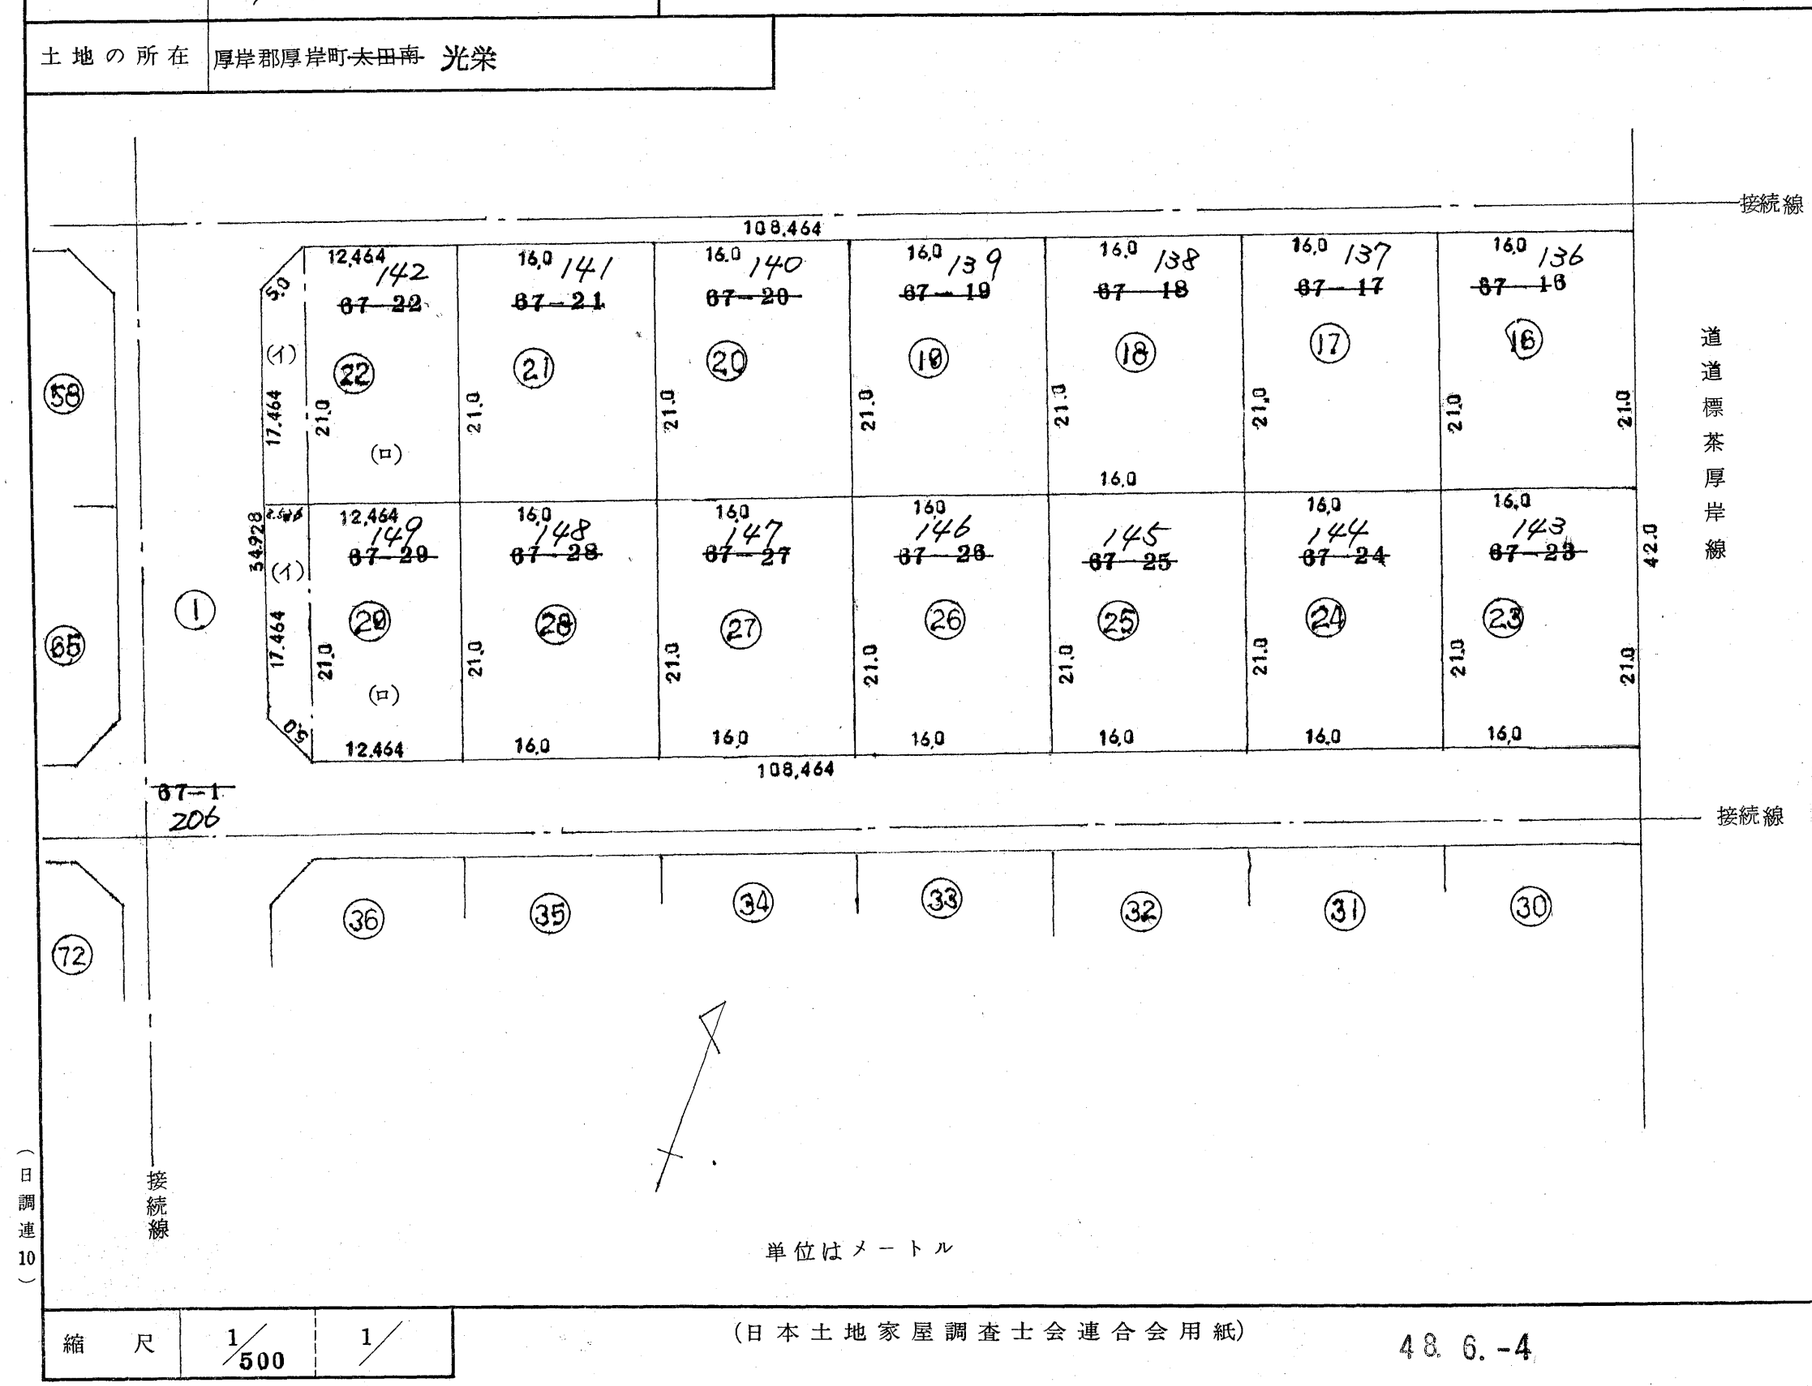

作製年月日	昭和四八年五月弐九日
作製者	土地家屋調査士 伊藤 厚岸郡厚岸町字宮園町四十番地
申請人	丸井商事株式会社 代表取締役 涌井徳右エ門

縮尺	1/500	1/

(日本土地家屋調査士会連合会用紙)

48. 6.-4


表示年月日：2022/05/12

344156

土地所在図 / 地積測量図 ③

4/10

地番	67-2 ～ 85
土地の所在	光栄 厚岸郡厚岸町太田南

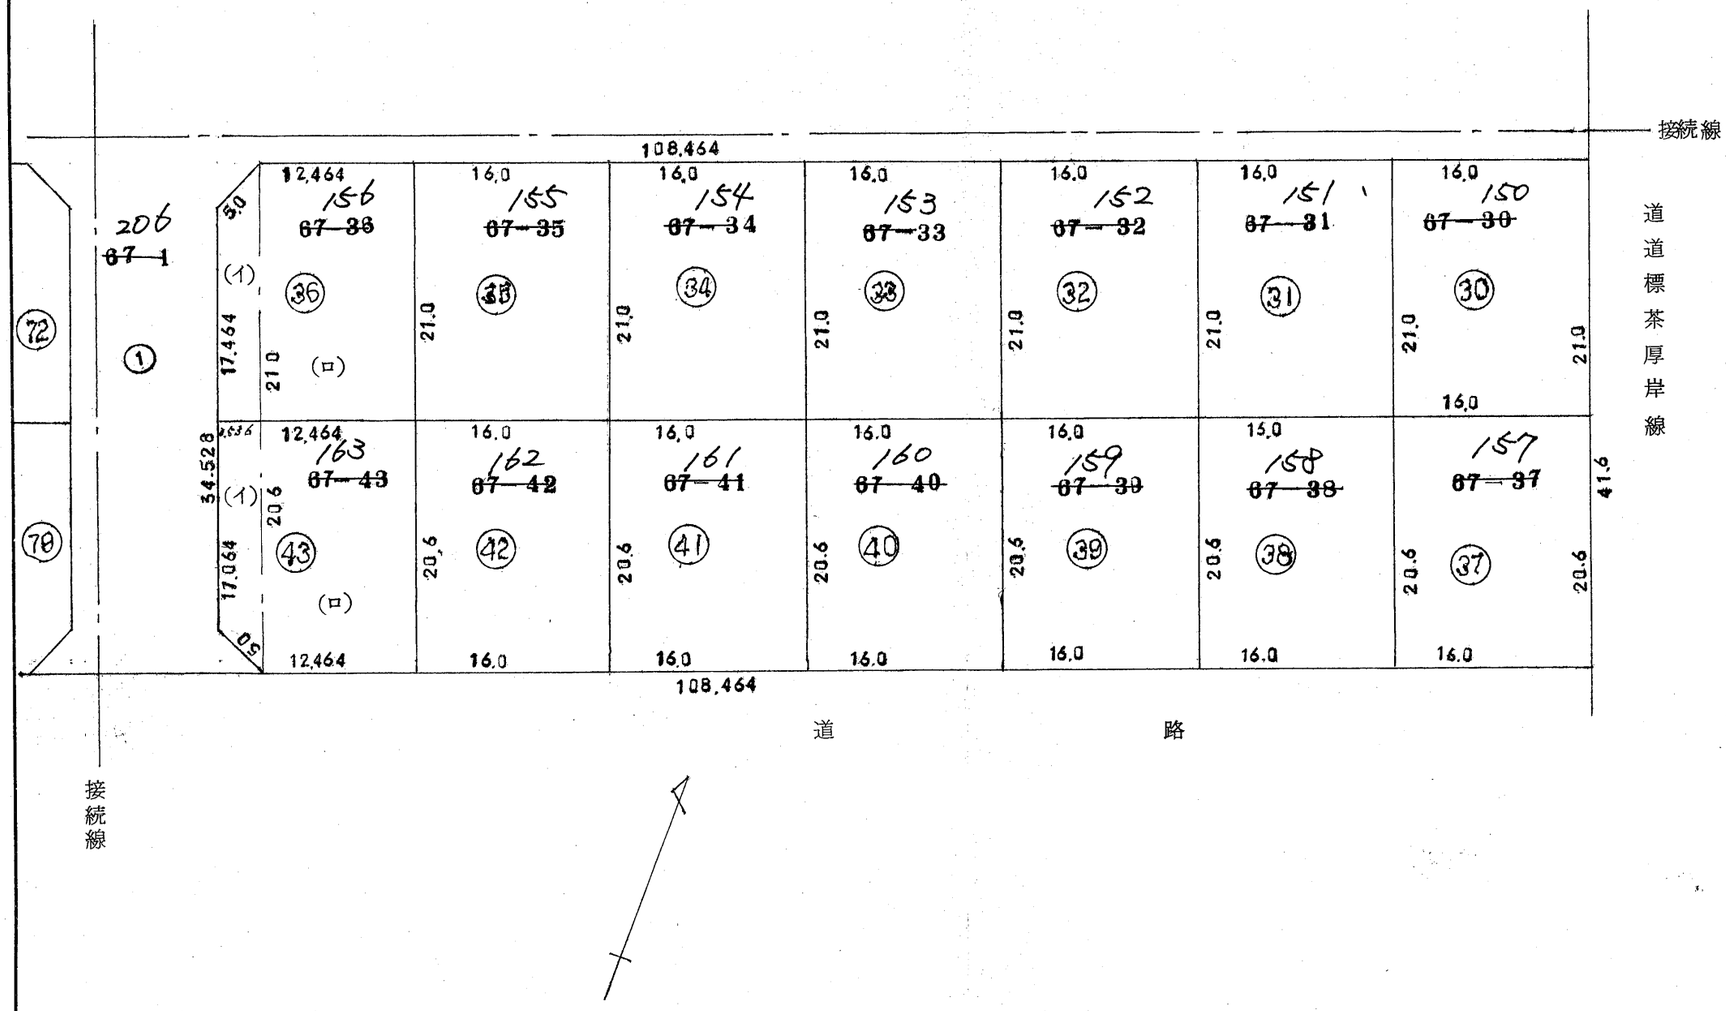

作製年月日	昭和四八年五月弐九日
作製者	土地家屋調査士 伊藤 厚岸郡厚岸町字宮園町四十番地
申請人	丸井商事株式会社 代表取締役 涌井徳右エ門

単位はメートル

縮尺	1/500	1/

（日本土地家屋調査士会連合会用紙）

48.6.-4

（日調連10）

344157


67-1　122～206

~~土地所在図~~ 地積測量図 ④

地番	~~67－2～85~~
土地の所在	厚岸郡厚岸町光栄~~太田南~~

8字削除　土地家屋調査士 藤井伊印

5/10

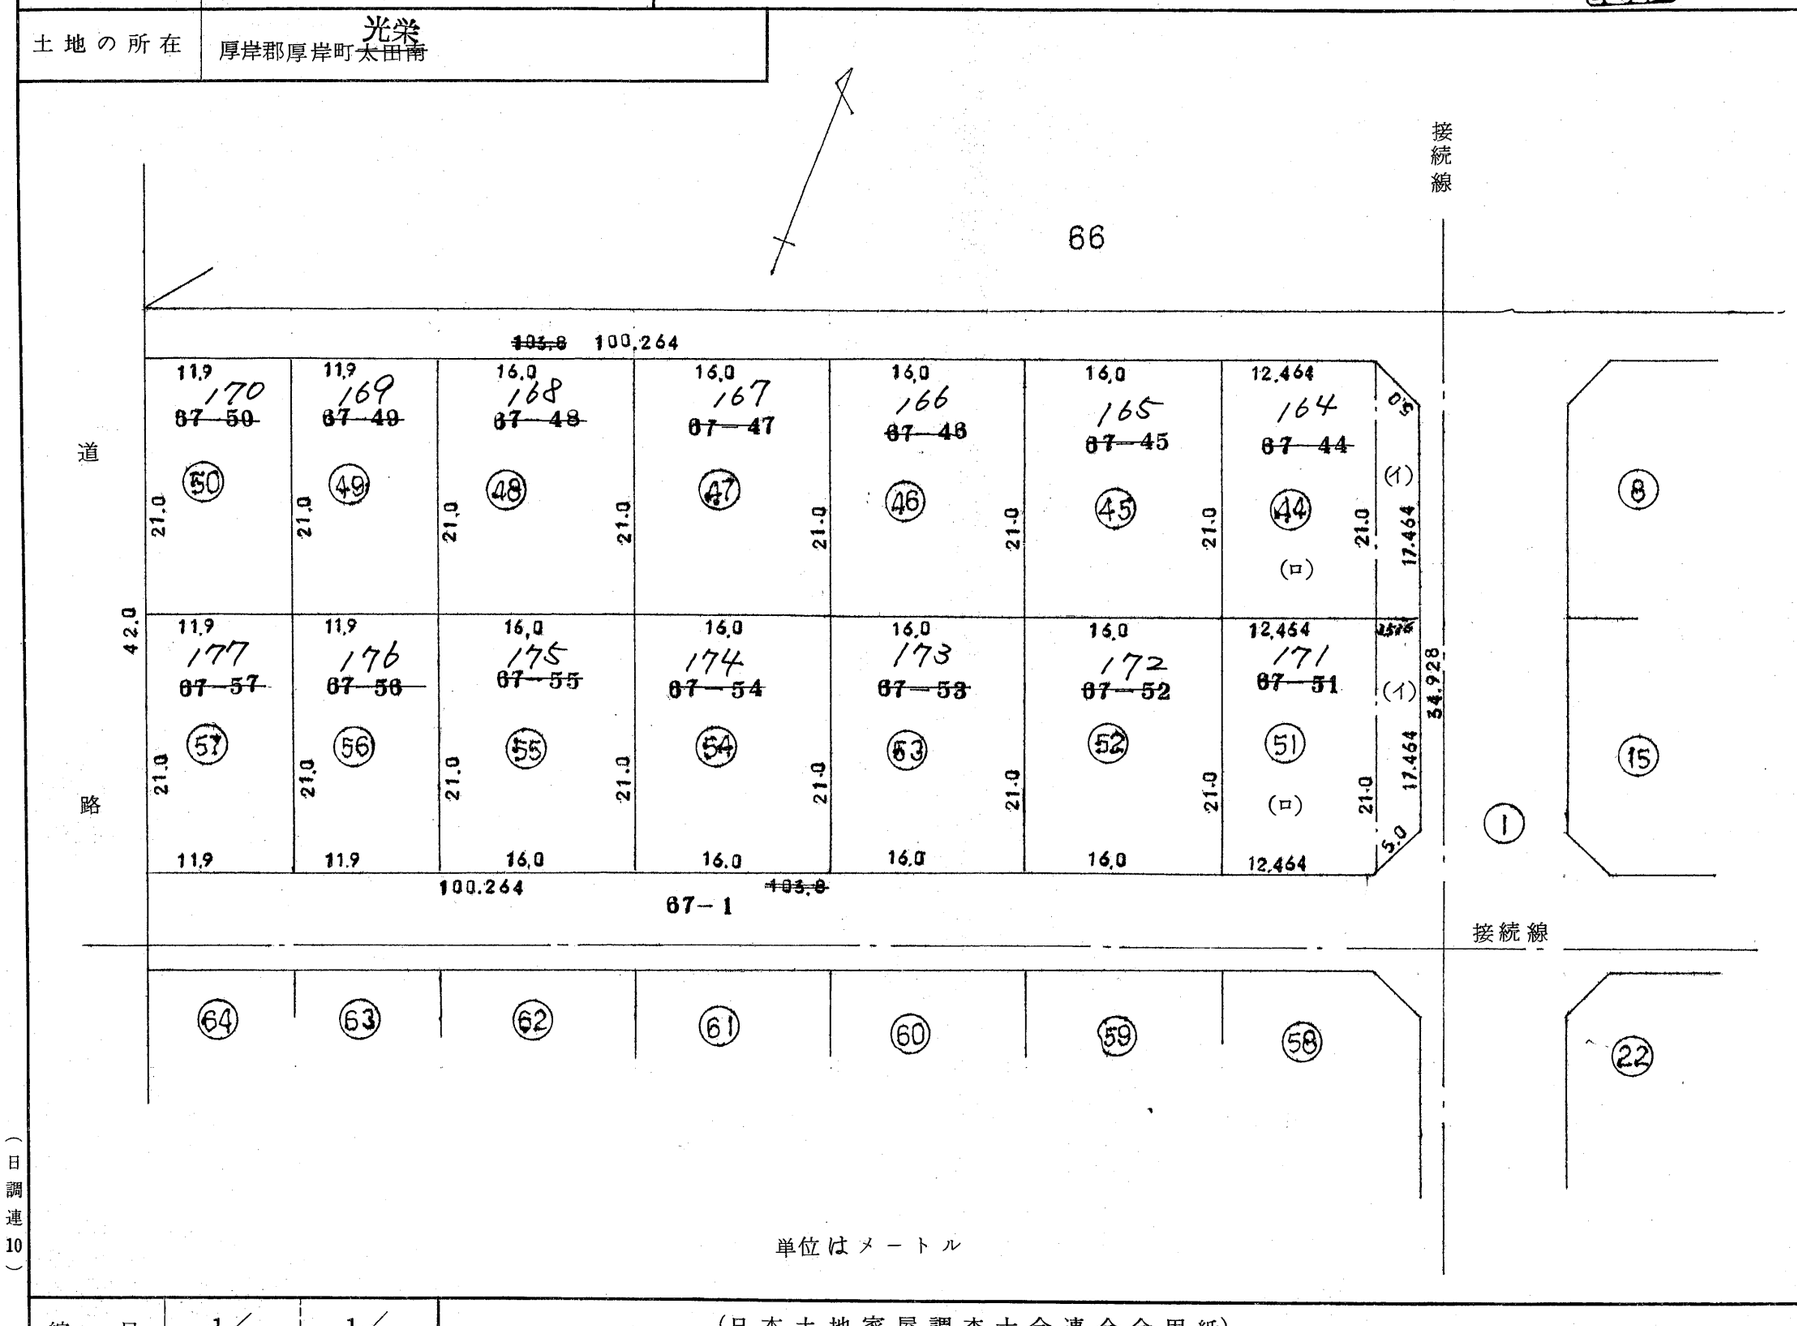

作製年月日	昭和四八年五月弐九日
作製者	土地家屋調査士 伊藤亮 印 厚岸郡厚岸町字宮園町四十番地
申請人	丸井商事株式会社 代表取締役 涌井徳右エ門

（日調連10）

縮尺	1/500	1/

単位はメートル

（日本土地家屋調査士会連合会用紙）

48. 6. -4

表示年月日：2022/05/12

~~67-1~~ ~~122～206~~ 344158

~~土地所在図~~ 地積測量図 ⑤

地番	~~67-2～85~~
土地の所在	厚岸郡厚岸町~~太田南~~光栄

土地家屋調査士 伊藤高 印

6/10

昭和四八年五月弐九日 作製年月日

作製者


土地家屋調査士 伊藤高

厚岸郡厚岸町字宮園町四十番地

申請人

丸井商事株式会社

代表取締役 涌井徳右エ門

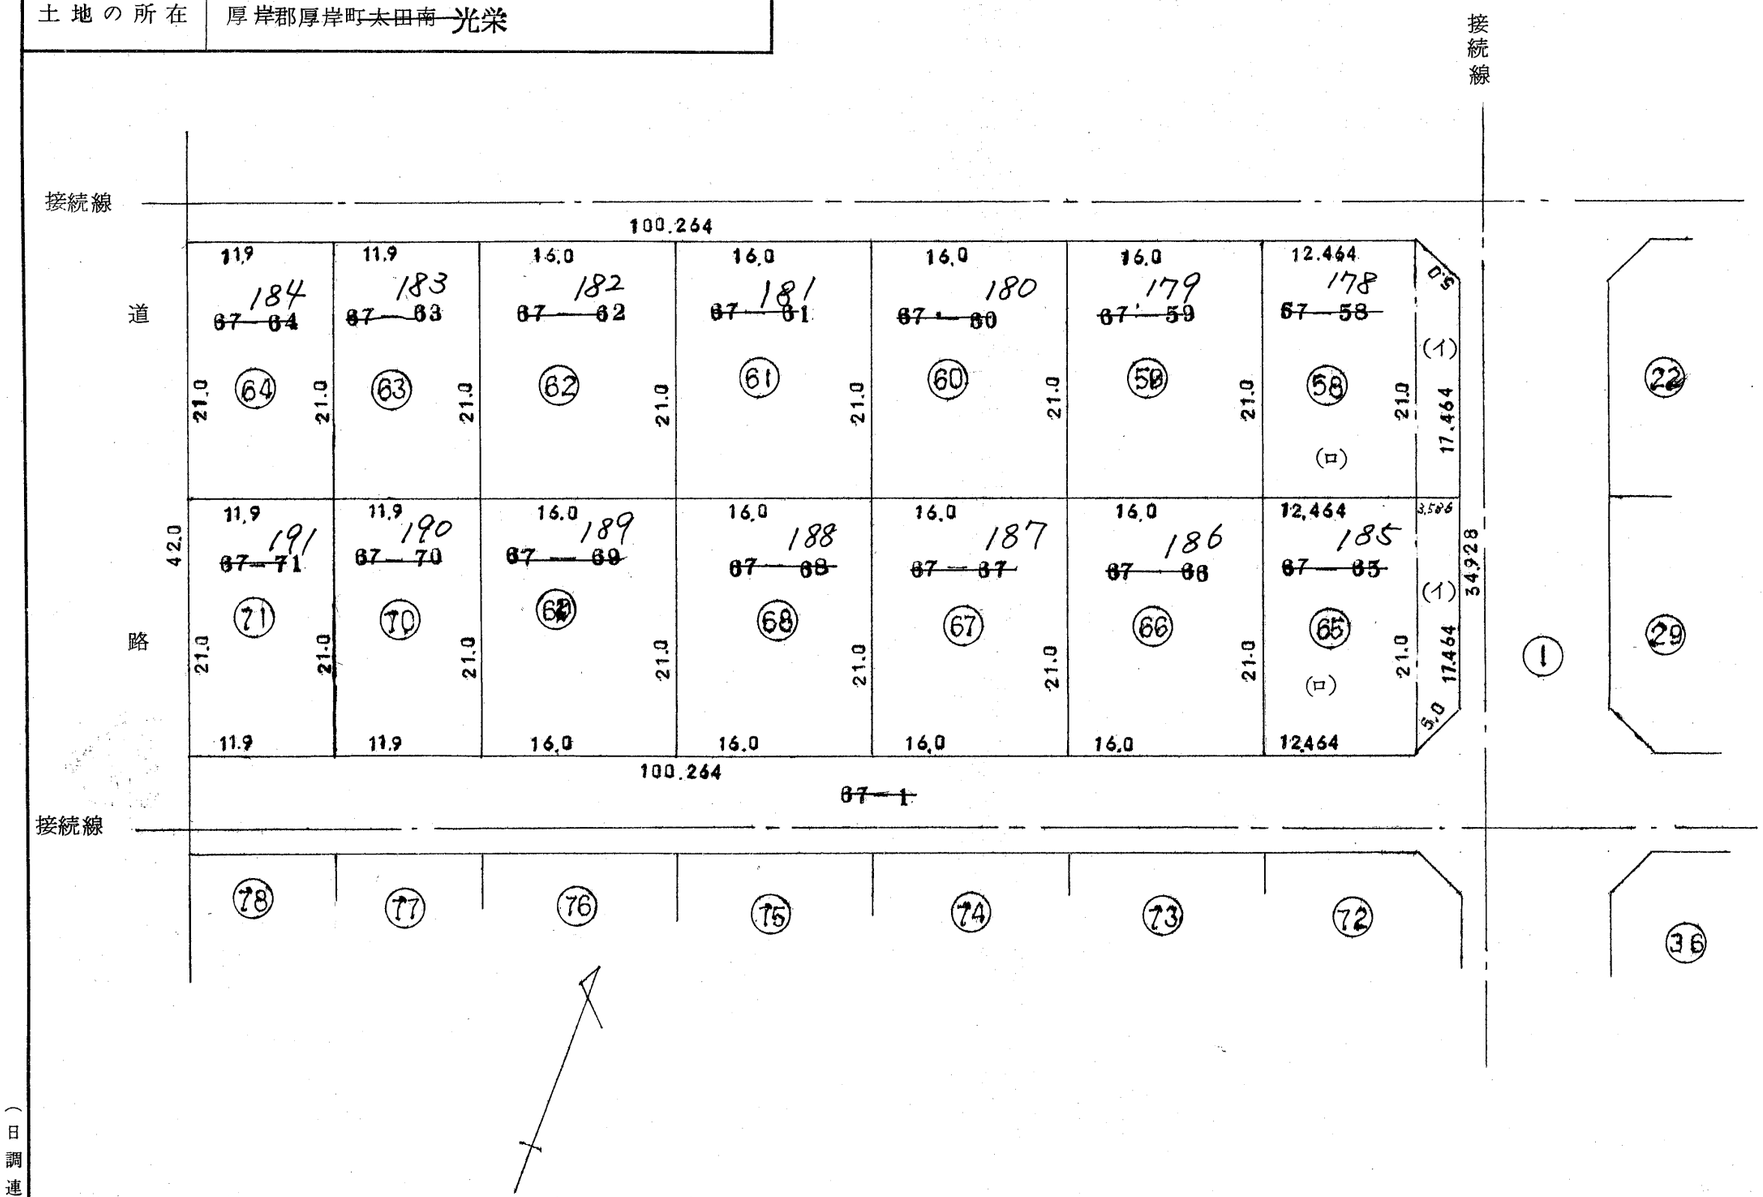

単位はメートル

縮尺	1/500	1/

（日調連10）

（日本土地家屋調査士会連合会用紙）


48. 6.-4

67-1　122～206　344159

~~土地所在図~~ 地積測量図 ⑥

地番	~~67-2～85~~
土地の所在	厚岸郡厚岸町~~太田南~~ 光栄

7/10

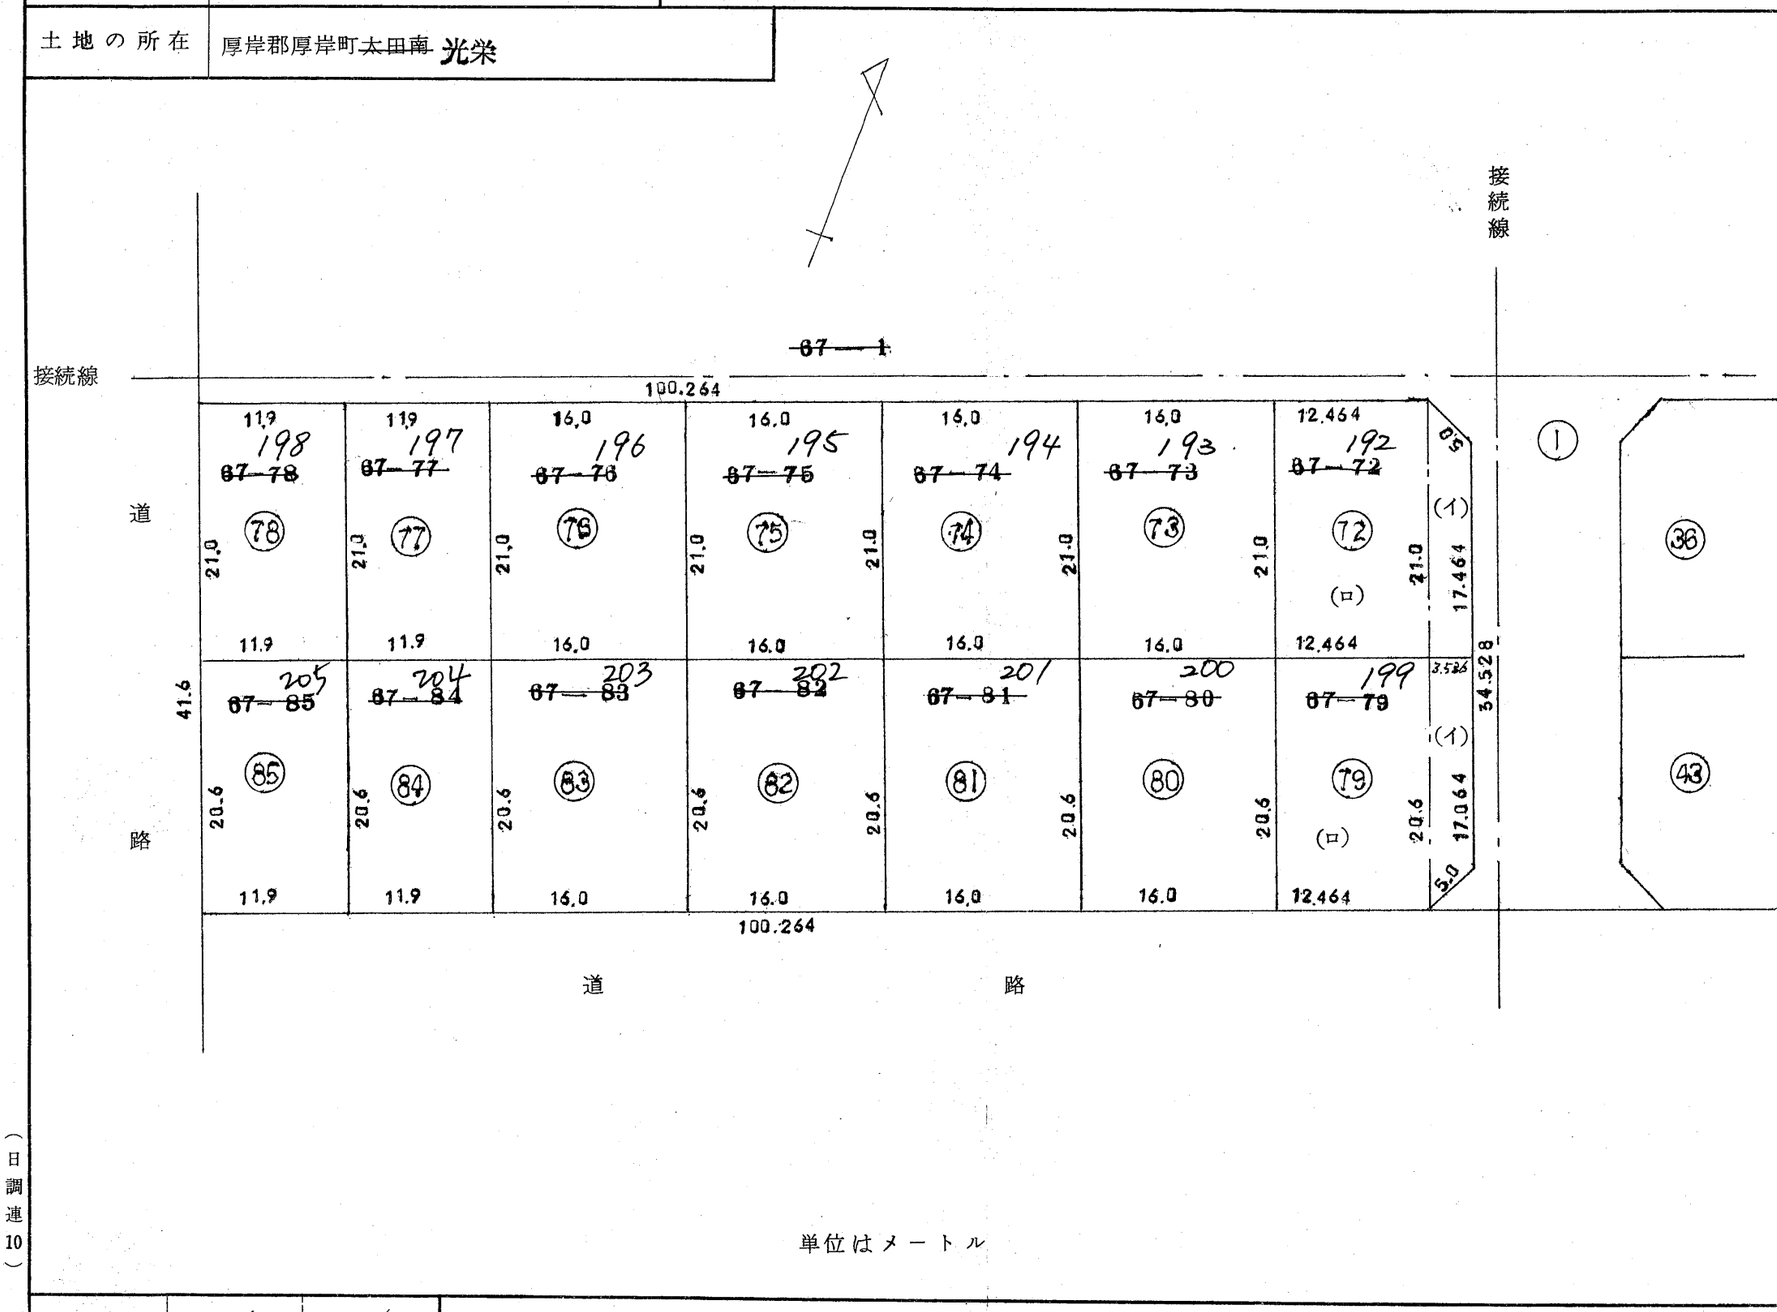

作製年月日　昭和四八年五月弐九日

作製者
土地家屋調査士　伊藤 [illegible]
厚岸郡厚岸町字宮園町四十番地

申請人
丸井商事株式会社
代表取締役　涌井徳右エ門

（日調連10）

縮尺	1/500	1/

（日本土地家屋調査士会連合会用紙）

48. 6. -4

67 122～206

344160

土地所在図
地積測量図 ①

8/10

地番	67～2～85
土地の所在	厚岸郡厚岸町太田南 光栄

求積表

符号	求積	地積
後・新 67～2/122	21.0 × 16.0	336.00 m²
後・新 3/123	21.0 × 16.0	336.00 m²
後・新 4/124	21.0 × 16.0	336.00 m²
後・新 5/125	21.0 × 16.0	336.00 m²
後・新 6/126	21.0 × 16.0	336.00 m²
後・新 7/127	21.0 × 16.0	336.00 m²
後・新 8 128 127～85	(イ) (21.0 + 17.464)×3.536 ÷ 2 (ロ) 21.0 × 12.464	68.004352m² 261.744 m² 329.748352m²
後・新 9/129	21.0 × 16.0	336.00 m²
後・新 10/130	21.0 × 16.0	336.00 m²
後・新 11/131	21.0 × 16.0	336.00 m²
後・新 12/132	21.0 × 16.0	336.00 m²
後・新 13/133	21.0 × 16.0	336.00 m²
後・新 14/134	21.0 × 16.0	336.00 m²
後・新 15 135 134～85	(イ) (21.0 + 17.464)×3.536 ÷ 2 (ロ) 21.0 × 12.464	68.004352m² 261.744 m² 329.748352m²
後・新 16/136	21.0 × 16.0	336.00 m²
後・新 17/137	21.0 × 16.0	336.00 m²
後・新 18/138	21.0 × 16.0	336.00 m²
後・新 19/139	21.0 × 16.0	336.00 m²
後・新 20/140	21.0 × 16.0	336.00 m²
後・新 21/141	21.0 × 16.0	336.00 m²
後・新 22 142 142～85	(イ) (21.0 + 17.464)×3.536 ÷ 2 (ロ) 21.0 × 12.464	68.004352m² 261.744 m² 329.748352m²
後・新 23 143 143～85	21.0 × 16.0	336.00 m²
後・新 24/144	21.0 × 16.0	336.00 m²
後・新 25/145	21.0 × 16.0	336.00 m²
後・新 26/146	21.0 × 16.0	336.00 m²
後・新 27/147	21.0 × 16.0	336.00 m²
後・新 28/148	21.0 × 16.0	336.00 m²
後・新 29 149 149～85	(イ) (21.0 + 17.464)×3.536 ÷ 2 (ロ) 21.0 × 12.464	68.004352m² 261.744 m² 329.748352m²
後・新 30/150	21.0 × 16.0	336.00 m²
後・新 31/151	21.0 × 16.0	336.00 m²
後・新 32/152	21.0 × 16.0	336.00 m²
後・新 33/153	21.0 × 16.0	336.00 m²
後・新 34/154	21.0 × 16.0	336.00 m²
後・新 35/155	21.0 × 16.0	336.00 m²
後・新 36 156 156～85	(イ) (21.0 + 17.464)×3.536 ÷ 2 (ロ) 21.0 × 12.464	68.004352m² 261.744 m² 329.748352m²
後・新 37/157	20.6 × 16.0	329.60 m²
後・新 38/158	20.6 × 16.0	329.60 m²
後・新 39/159	20.6 × 16.0	329.60 m²
小計		12,717.541760m²

縮尺	1/	1/

（日本土地家屋調査士会連合会用紙）

48. 6. -4

作製年月日：昭和四八年五月参〇日

作製者

土地家屋調査士 伊藤 [印]

厚岸郡厚岸町字宮園町四十番地

申請人

代表取締役 丸井商事株式会社 涌井徳有 [印]

344161

67-1　122ヶ206

地番	~~67-2ヶ-85~~
土地の所在	厚岸郡厚岸町~~太田南~~光栄

~~土地所在図~~ 地積測量図 ⑧

9/10

求積表

符号	求積	地積
後・新 40 160	20.6 × 16.0	329.60 m²
後・新 41 161	20.6 × 16.0	329.60 m²
後・新 42 162	20.6 × 16.0	329.60 m²
後・新 43 163	(イ) (20.6 + 17.064)× 3.536 ÷ 2 (ロ) 20.6 × 12.464	66.589952m² 256.7584 m² 323.348352m²
後・新 44 164	(イ) (21.0 + 17.464)× 3.536 ÷ 2 (ロ) 21.0 × 12.464	68.004352m² 261.744 m² 329.748352m²
後・新 45 165	21.0 × 16.0	336.00 m²
後・新 46 166	21.0 × 16.0	336.00 m²
後・新 47 167	21.0 × 16.0	336.00 m²
後・新 48 168	21.0 × 16.0	336.00 m²
後・新 49 169	21.0 × 11.9	249.90 m²
後・新 50 170	21.0 × 11.9	249.90 m²
後・新 51 171	(イ) (21.0 + 17.464)× 3.536 (ロ) 21.0 × 12.464	68.004352m² 261.744 m² 329.748352m²
後・新 52 172	21.0 × 16.0	336.00 m²
後・新 53 173	21.0 × 16.0	336.00 m²
後・新 54 174	21.0 × 16.0	336.00 m²
後・新 55 175	21.0 × 16.0	336.00 m²
後・新 56 176	21.0 × 11.9	249.90 m²
後・新 57 177	21.0 × 11.9	249.90 m²
後・新 58 178	(イ) (21.0 + 17.464)× 3.536 ÷ 2 (ロ) 21.0 × 12.464	68.004352m² 261.744 m² 329.748352m²
後・新 59 179	21.0 × 16.0	336.00 m²
後・新 60 180	21.0 × 16.0	336.00 m²
後・新 61 181	21.0 × 16.0	336.00 m²
後・新 62 182	21.0 × 16.0	336.00 m²
後・新 63 183	21.0 × 11.9	249.90 m²
後・新 64 184	21.0 × 11.9	249.90 m²
後・新 65 185	(イ) (21.0 + 17.464)× 3.536 ÷ 2 (ロ) 21.0 × 12.464	68.004352m² 261.744 m² 329.748352m²
後・新 66 186	21.0 × 16.0	336.00 m²
後・新 67 187	21.0 × 16.0	336.00 m²
後・新 68 188	21.0 × 16.0	336.00 m²
後・新 69 189	21.0 × 16.0	336.00 m²
後・新 70 190	21.0 × 11.9	249.90 m²
後・新 71 191	21.0 × 11.9	249.90 m²
後・新 72 192	(イ) (21.0 + 17.464)× 3.536 ÷ 2 (ロ) 21.0 × 12.464	68.004352m² 261.744 m² 329.748352m²
後・新 73 193	21.0 × 16.0	336.00 m²
後・新 74 194	21.0 × 16.0	336.00 m²
小計		11,008.090112m²

作製年月日　昭和四八年五月参〇日

作製者
土地家屋調査士　伊藤
厚岸郡厚岸町字宮園町四十番地

申請人
丸井商事株式会社
代表取締役　涌井徳右エ門

（日調連10）

縮尺	1/	1/

（日本土地家屋調査士会連合会用紙）

48. 6. -4

表示年月日：2022/05/12

344162

~~67-1~~ 122～206

地番	~~67-2～85~~
土地の所在	厚岸郡厚岸町~~太田南~~光栄

~~土地所在図~~ 地積測量図 ⑨

土地家屋調査士 伊藤 印

10/10

求積表

	符号	求積	地積
後・新	75 195	21.0 × 16.0	336.00 m²
後・新	76 196	21.0 × 16.0	336.00 m²
後・新	77 197	21.0 × 11.9	249.90 m²
後・新	78 198	21.0 × 11.9	249.90 m²
後・新	79 199	(イ) (20.6 + 17.064)×3.536 ÷ 2 (ロ) 20.6 × 12.464	66.589952m² 256.7584 m² 323.348352m²
後・新	80 200	20.6 × 16.0	329.60 m²
後・新	81 201	20.6 × 16.0	329.60 m²
後・新	82 202	20.6 × 16.0	329.60 m²
後・新	83 203	20.6 × 16.0	329.60 m²
後・新	84 204	20.6 × 11.9	245.14 m²
後・新	85 205	20.6 × 11.9	245.14 m²
	小計		3,303.828352m²
	合計		27,029.460224m²

残地積

前・後・新 122 206 ① 33,164 − 27,029.460224 = 6,134.539776m²

作製年月日 昭和四八年五月参〇日

作製者

土地家屋調査士 伊藤 印

厚岸郡厚岸町字宮園町四十番地

申請人

丸井商事株式会社

代表取締役 涌井徳右エ門 印

（日調連10）

縮尺 1/ 1/

（日本土地家屋調査士会連合会用紙）

48. 6. -4

表示年月日：2022/05/12